


Z Á Z N A M O Ú Č I N N O S T I	
změnu vydal správní orgán: Zastupitelstvo obce HABRŮVKA	
datum nabytí účinnosti změny č. I: .....	
pořizovatel: <b>Městský úřad Blansko</b> odbor stavební úřad, oddělení územního plánování a regionálního rozvoje	úřední razítko:
oprávněná úřední osoba:	
podpis: .....	

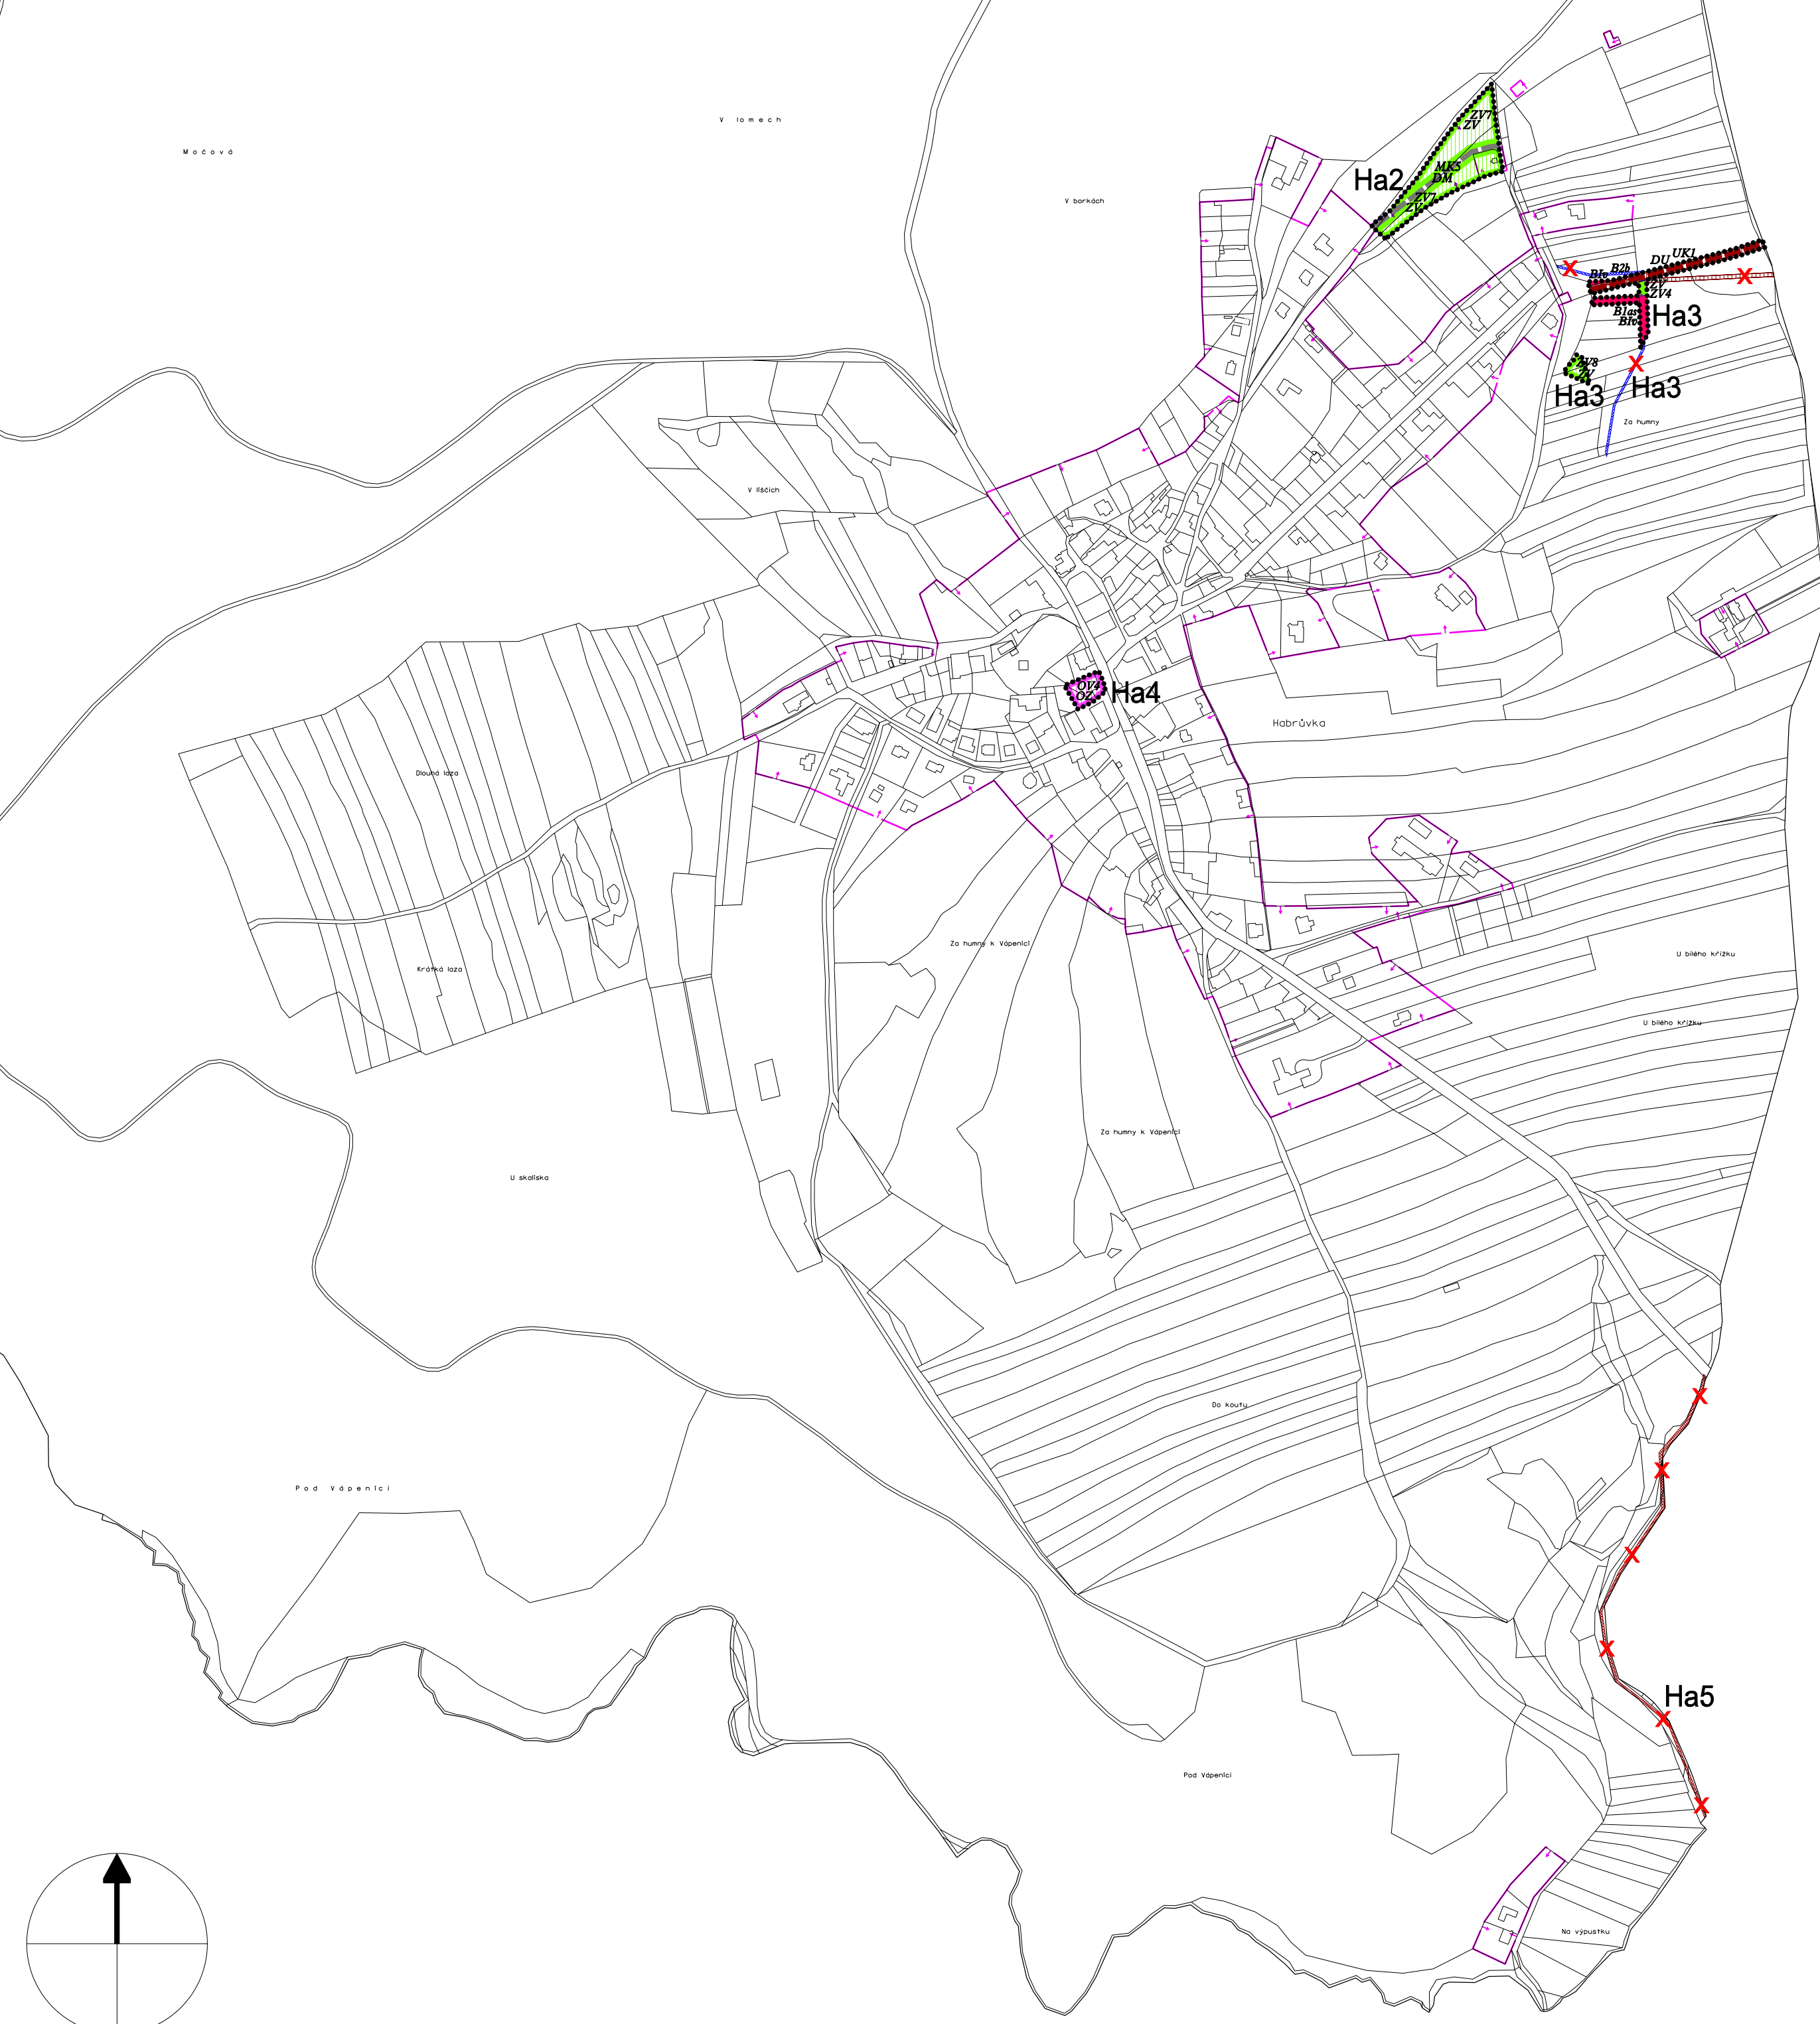


**LEGENDA**

stav	návrh	
[dotted line]	[dotted line]	hranice ploch změny
[purple outline]	Ha4	označení ploch změny
[thin grey line]	[thin grey line]	hranice katastrálního území
[purple line with arrow]	[purple line with arrow]	hranice zastavěného území k 1.3.2018
[purple line with arrow]	[purple line with arrow]	hranice zastavitelných ploch
[red hatched box]	Biv	bydlení individuální - venkovského charakteru
[purple hatched box]	OZ	plochy občanské vybavenosti základní
[green hatched box]	ZV	veřejná zeleň
[grey line]	DM	silniční doprava - místní komunikace
[red dashed line]	DÚ	silniční doprava - účelová komunikace
[red dashed line with X]	[red dashed line with X]	silniční doprava - účelová komunikace k přeložení
[blue line with X]	[blue line with X]	zrušená přeložka vodovodního přívaděče
[red line with X]	[red line with X]	zrušená část koridoru splaškové kanalizace

**Územní plán Habrůvka**  
**Návrh změny Ha2 - Ha5, Ha7 a uvedení ÚP**  
**do souladu se ZÚR JMK**

POŘIZOVATEL : Městský úřad Blansko, Odbor stavební úřad,  
 oddělení územního plánování a regionálního rozvoje  
 ZPRACOVATEL : Ing.arch.Karel Bařinka  
 SPOLUPRÁCE : Roman Staněk - CAD  
 DATUM : Duben 2019  
 MĚŘÍTKO : 1 : 5 000

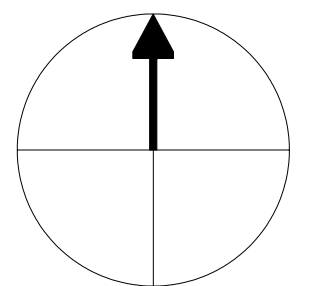

**2/a. - HLAVNÍ VÝKRES**